
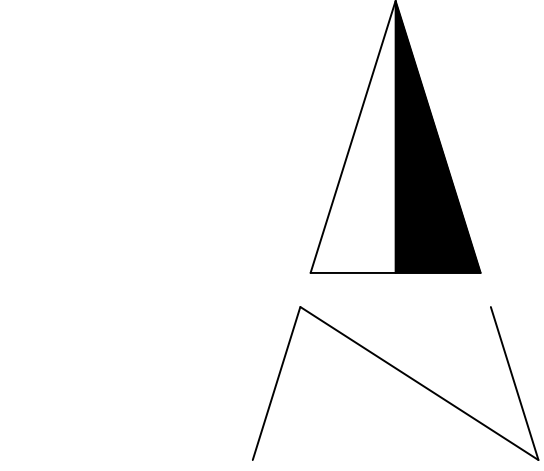


- 5 Wochen Sperrung ab 28./29.09.2026
- Schulbus ist geklärt
- Abschnitt 1 ca. zwei Wochen
- A1 Bauhof baut UH zurück, Zufahrt für Anwohner und Fa. Fuchs muss gewährleistet sein
- Anwohnerinformation durch Fa. Fuchs
- Abstimmung mit Müllabfuhr, "Merkel frei"-Schild (Frau Misberger)
- ÖPNV über LRA organisiert

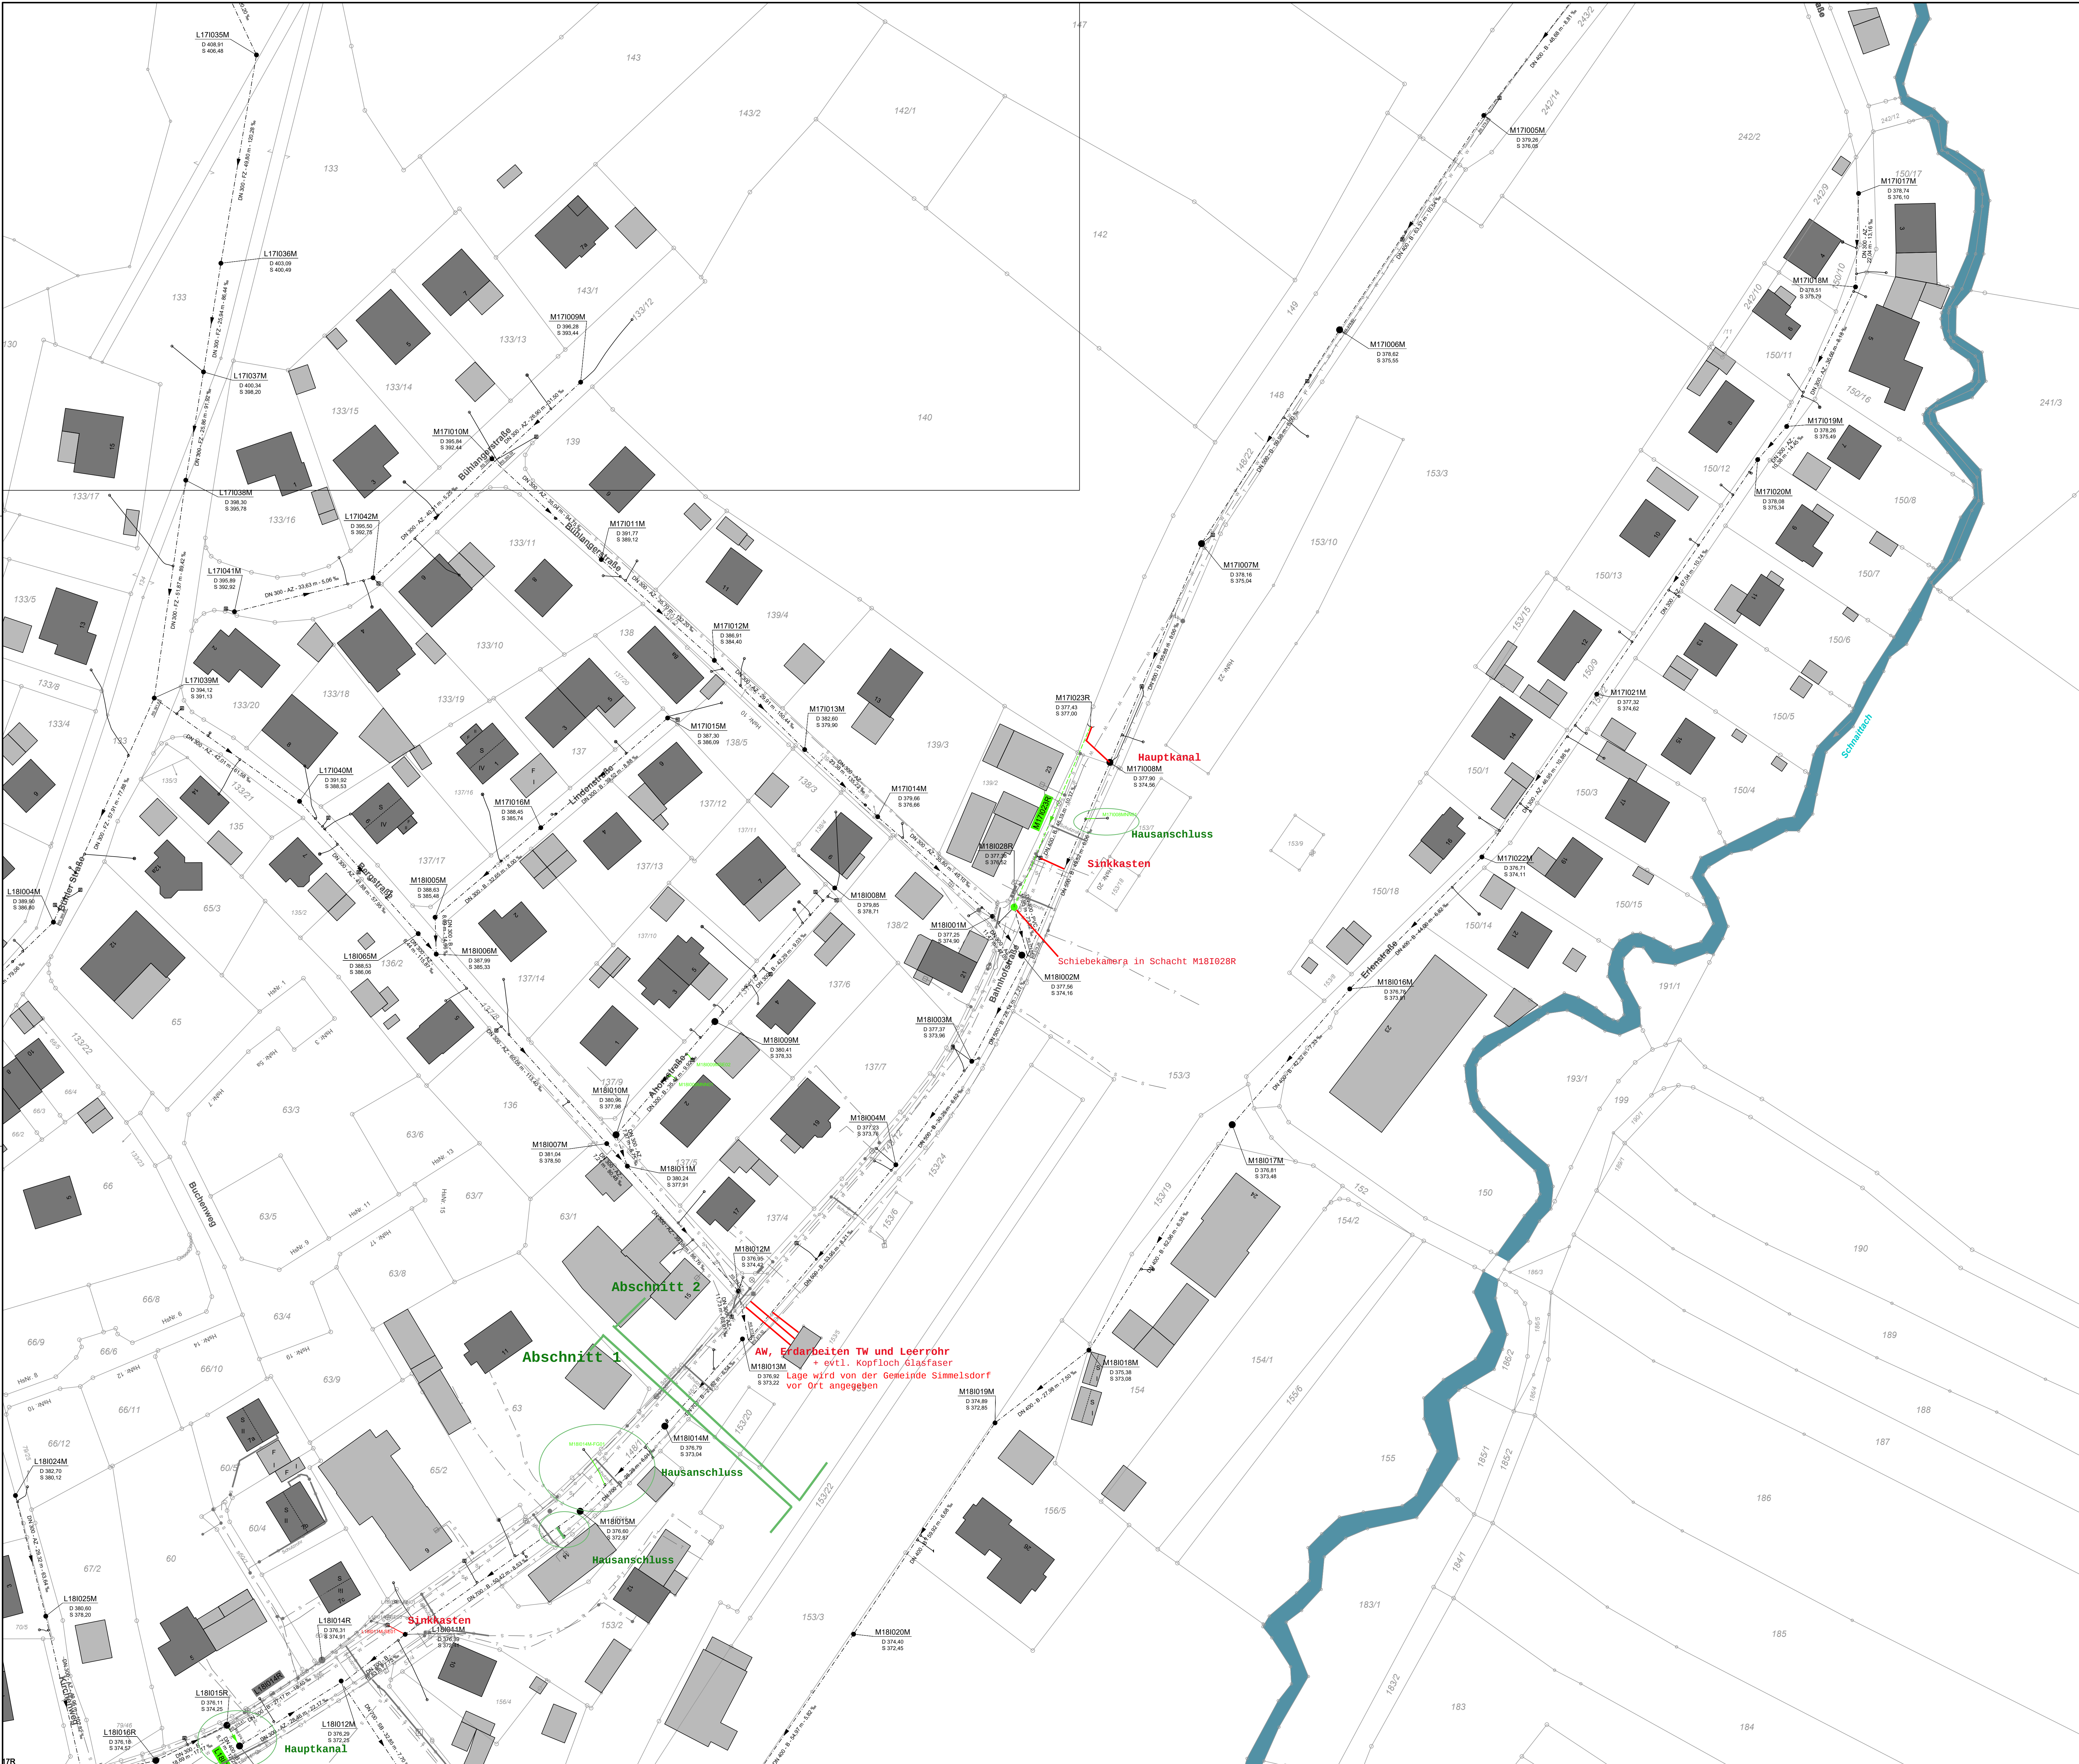

- Kanalart**
  - Mischwasserkanal
  - Regenwasserkanal
  - Schmutzwasserkanal
  - Druckleitung
- Halftungen**
  - DN 300 - 8
  - 30,20 m - 34,00 m
  - K12\_KM004
- Leitungen**
  - Grundstücksanschluss
  - Straßenentwässerung
- Schächte**
  - Schacht
  - J12\_KM052
  - Schachtnummer
  - Deckelhöhe m üNN
  - Sohlhöhe m üNN
  - Straßenentwurf
  - Anschlusspunkt
  - Kontrollschacht
- Sanierungsvorhaben**
  - Neubau
  - Erneuerung
  - partielle Erneuerung
  - Renovierung
  - Reparatur
  - Rückbau
  - Stilllegung
  - keine Maßnahmen
  - keine Inspektion
- Sparten**
  - Telefokonkulation - Erdleitung
  - Stromleitung
  - Trinkwasserleitung

Darstellung der Versorgungsleitungen beruht auf Bestandsplänen der Versorgungsunternehmen. Sie sind nicht zu einer Maßentnahme geeignet und vor Ort zu erkunden.

| Raumbezug - Höhe:                                               | Raumbezug - Lage:                               |
|-----------------------------------------------------------------|-------------------------------------------------|
| <input type="checkbox"/> Ortliche Höhen                         | <input type="checkbox"/> Ortliche Koordinaten   |
| <input type="checkbox"/> Höhenbezugspunkt:                      | <input type="checkbox"/> GK 4 - Koordinaten     |
| <input checked="" type="checkbox"/> NN - Höhen; Höhenstatus 100 | <input checked="" type="checkbox"/> UTM Zone 32 |
| <input type="checkbox"/> NHN - Höhen; Höhenstatus 170           | <input type="checkbox"/> UTM Zone 33            |

**Gemeinde Simmelsdorf**

Kanalisation

Kanalsanierung 2025

Lageplan

Bereich Bahnhofstraße

Aufl. Nr. 379.64 A

Plan Nr. 2025.0901

Maßstab 1: 500

Bearb.

Gez.

Gepr.

Vorhabensleiter

Gemeinde Simmelsdorf